



PIANTA PIANO TERRENO PALESTRA



PIANTA PIANO TRIBUNE

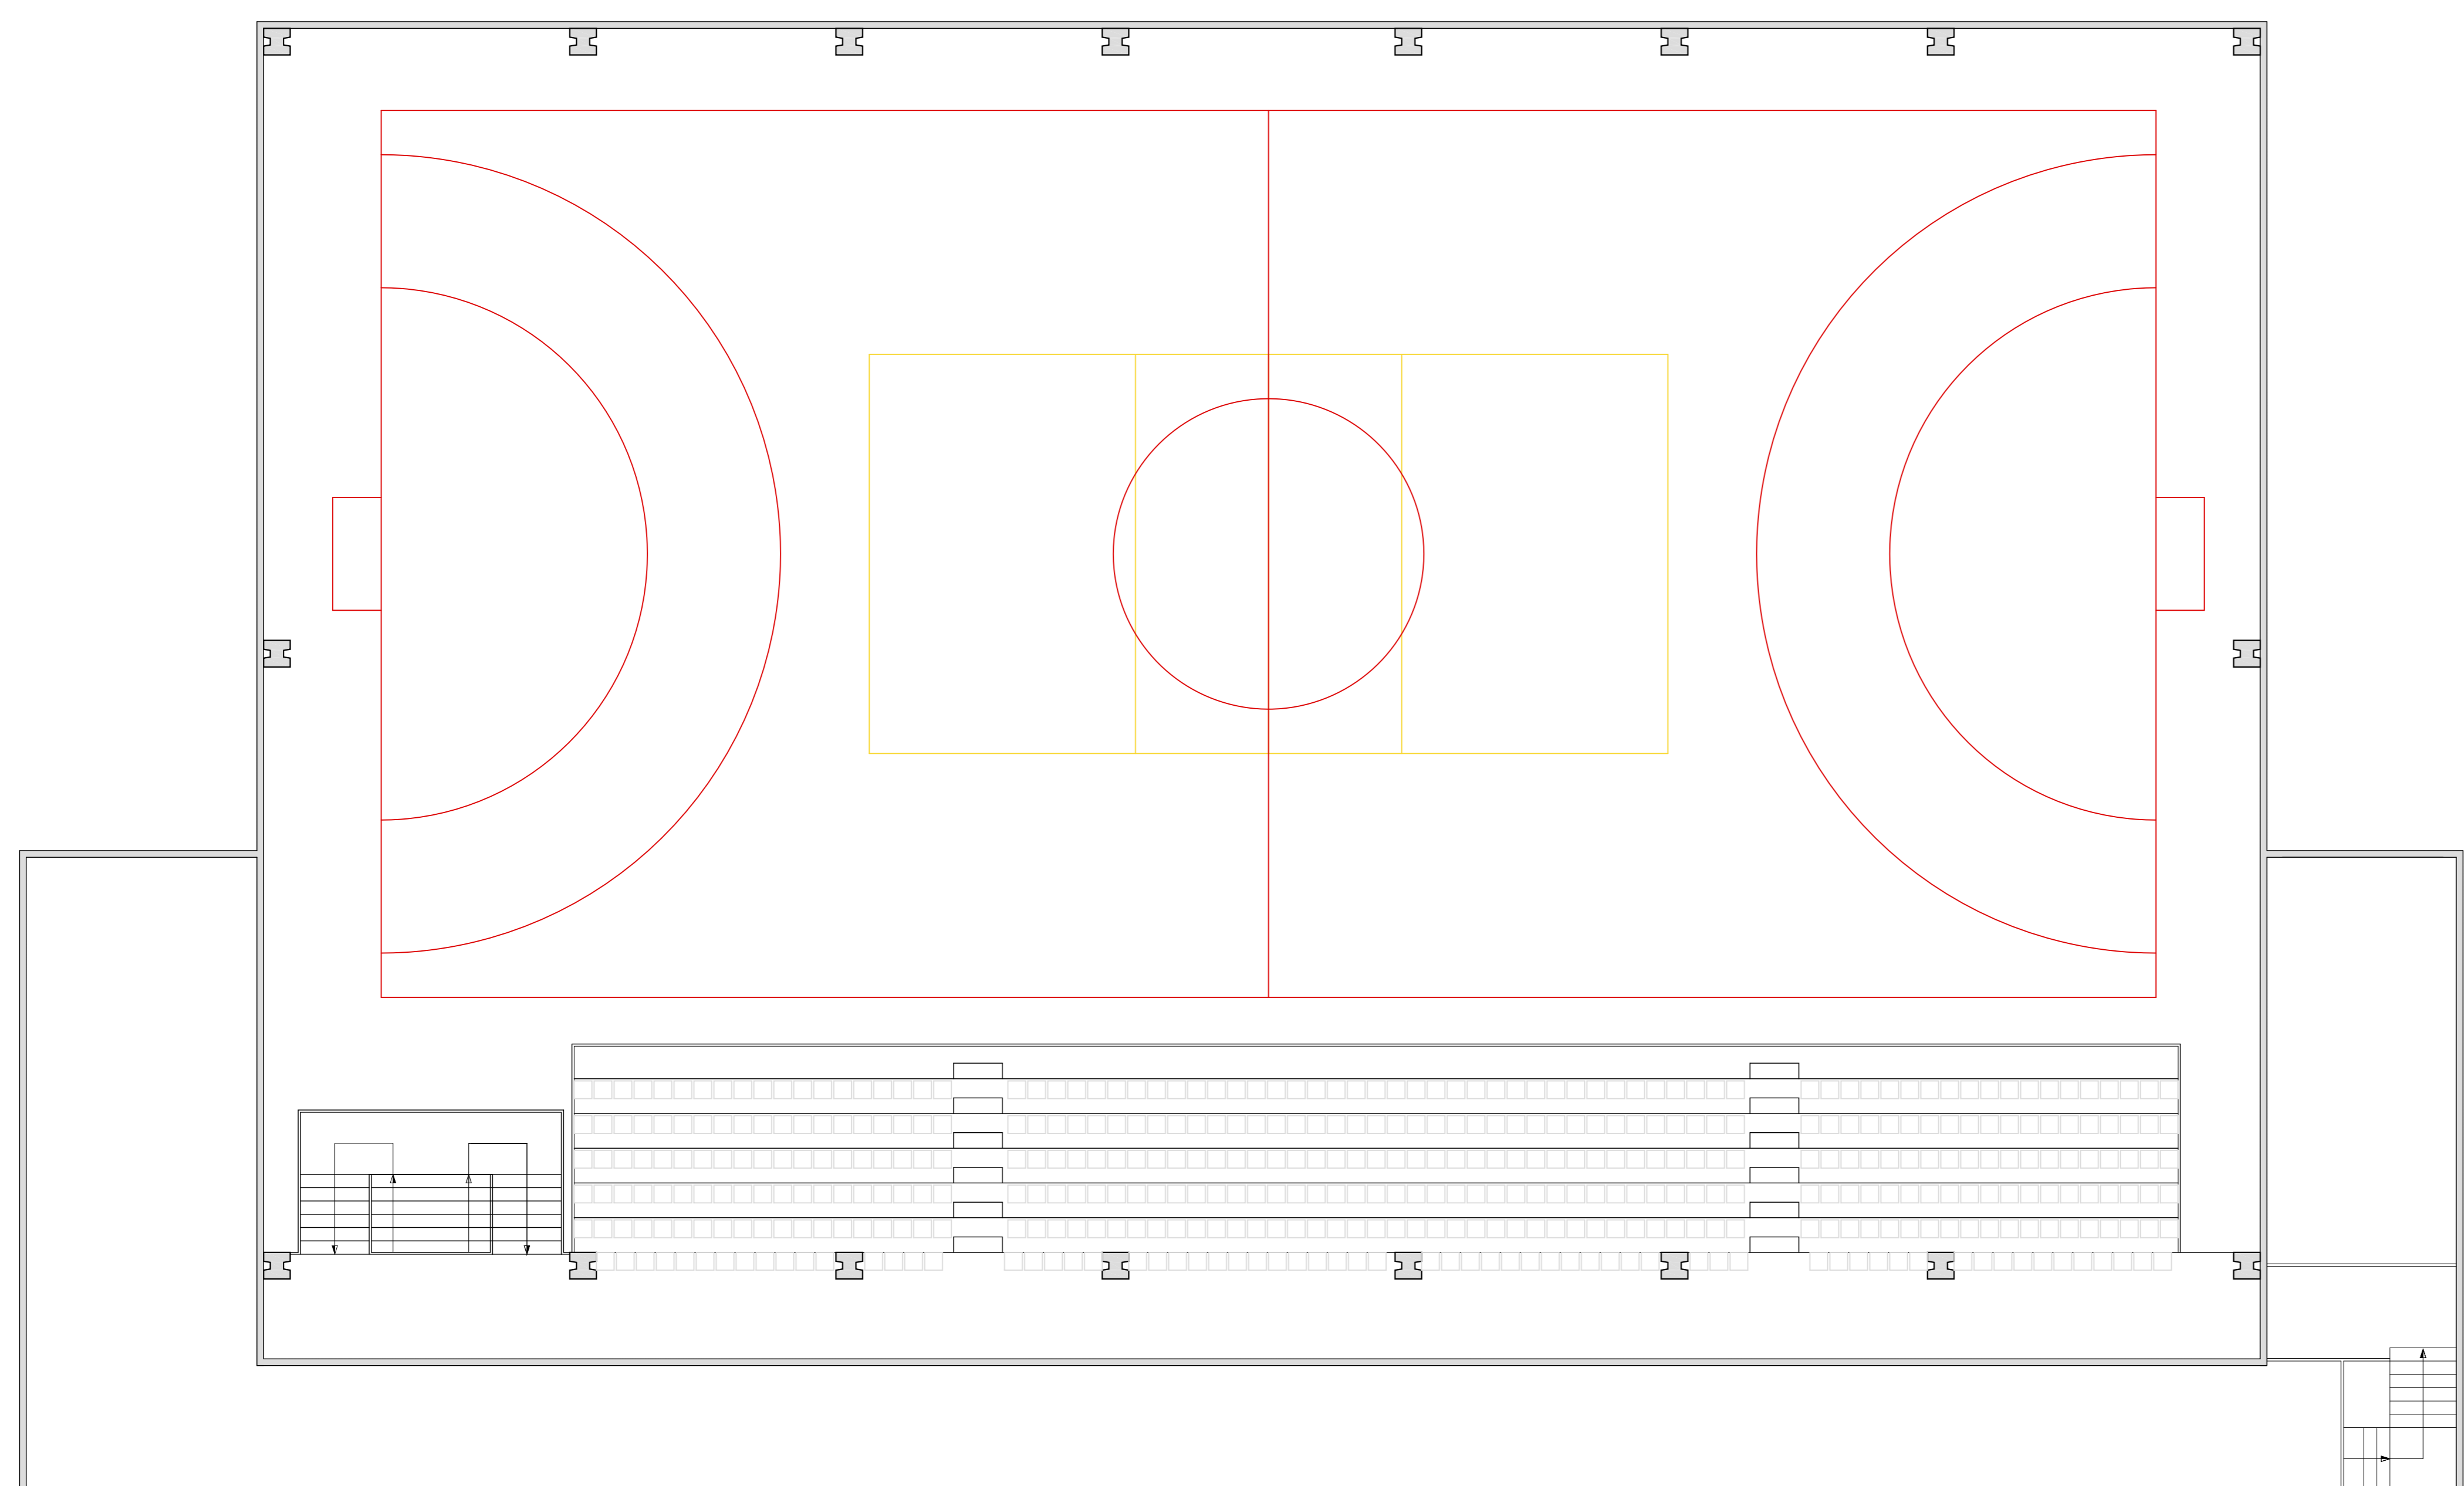

1	As built	05.09.2022
Numero	Aggiornamenti	Data
 Comune di Scarperia e San Piero Progetto esecutivo di adeguamento sismico ed impiantistico "Palestra Comunale"		
Proprietà:	Comune di Scarperia	Località: Scarperia Via Fratelli Cervi n° 3
Il tecnico incaricato del progetto esecutivo Dott. Ing. Michele Vettori Via I Maggio n° 63 Tavarnelle V.P. (Florence) Tel.-Fax +390558050449 Cell. 328-4255622 e-mail: info@vettoristudio.com website: www.vettoristudio.com		
Oggetto: Stato di progetto_Manutenzione straordinaria locali interni		
Tavola	Data Settembre 2022	
1	Scala 1:100	